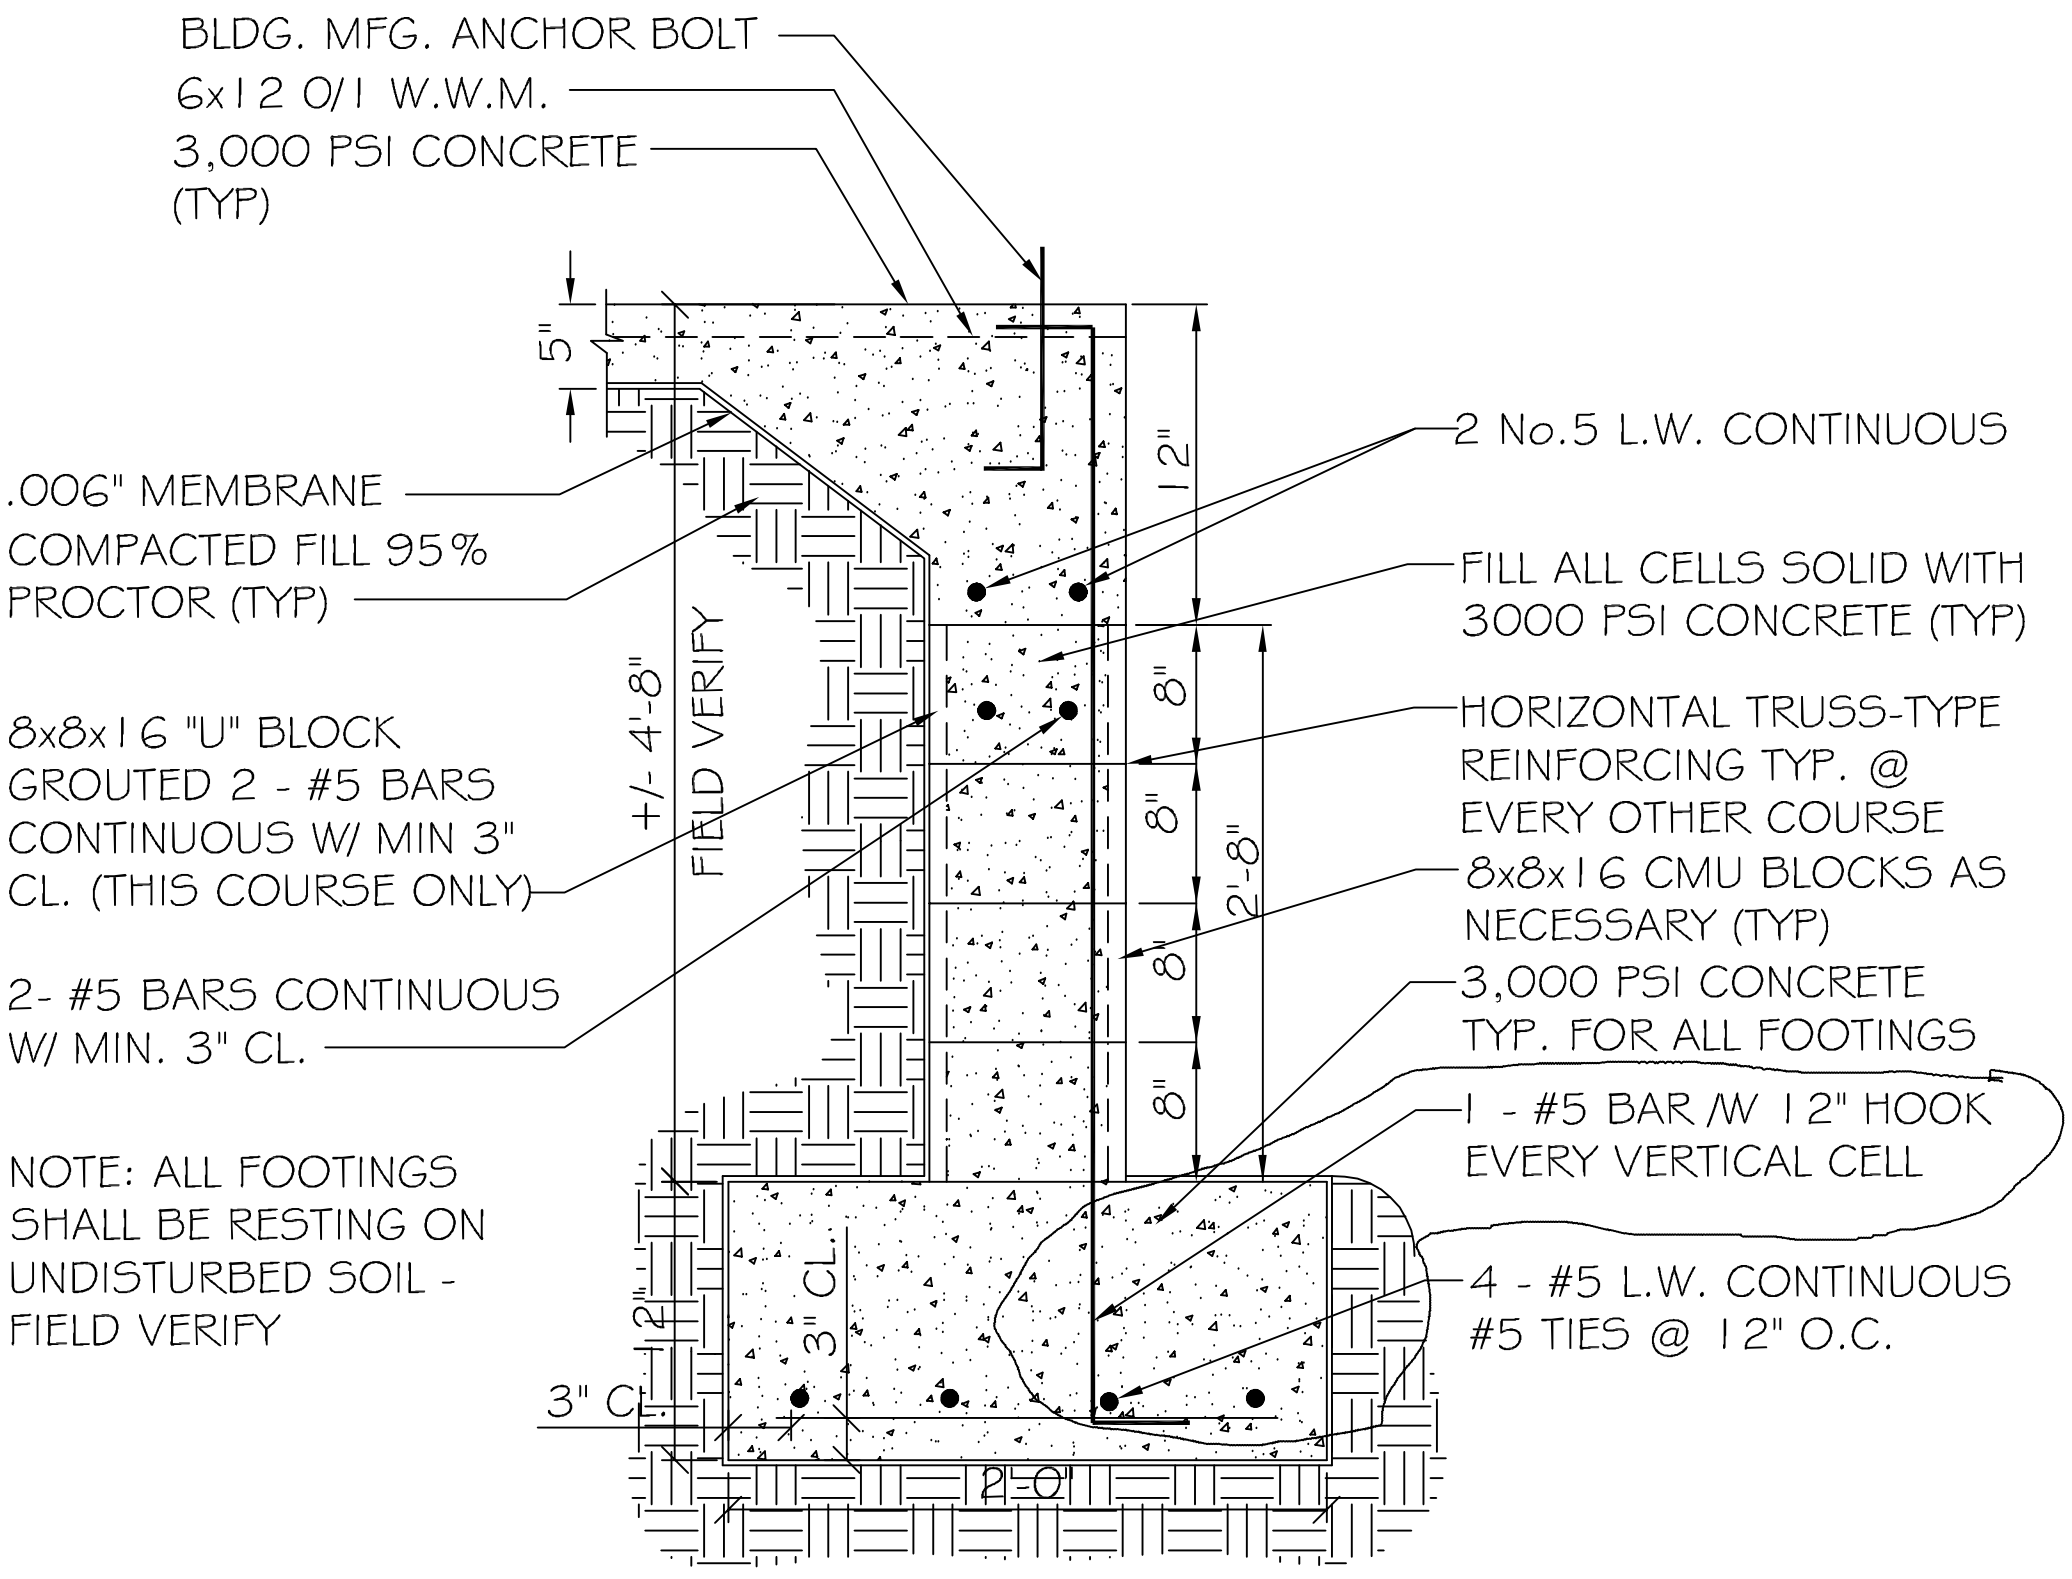

SECTION A
N.T.S.

S1 | S1